*Nel caso in cui la Ditta Esecutrice dei Lavori ritenga di voler apportare modifiche al presente schema di impianto, la stessa Ditta dovrà fornire, prima di eseguire qualsiasi lavorazione ad esso relativa, lo schema aggiornato e le verifiche di calcolo derivanti dalla modifica apportata. La Stazione Appaltante si riserverà di accettare o meno le varianti apportate.*

*Rientra negli obblighi dell'Impresa Appaltatrice la redazione degli elaborati AS BUILT (come realizzato) prima del collaudo finale.*
*Gli elaborati di progetto dovranno essere aggiornati a cura dell'Impresa come realizzati e dovranno contenere nel dettaglio le tipologie di apparecchiature e componenti principali, specificandone la marca, il modello e le caratteristiche fondamentali.*

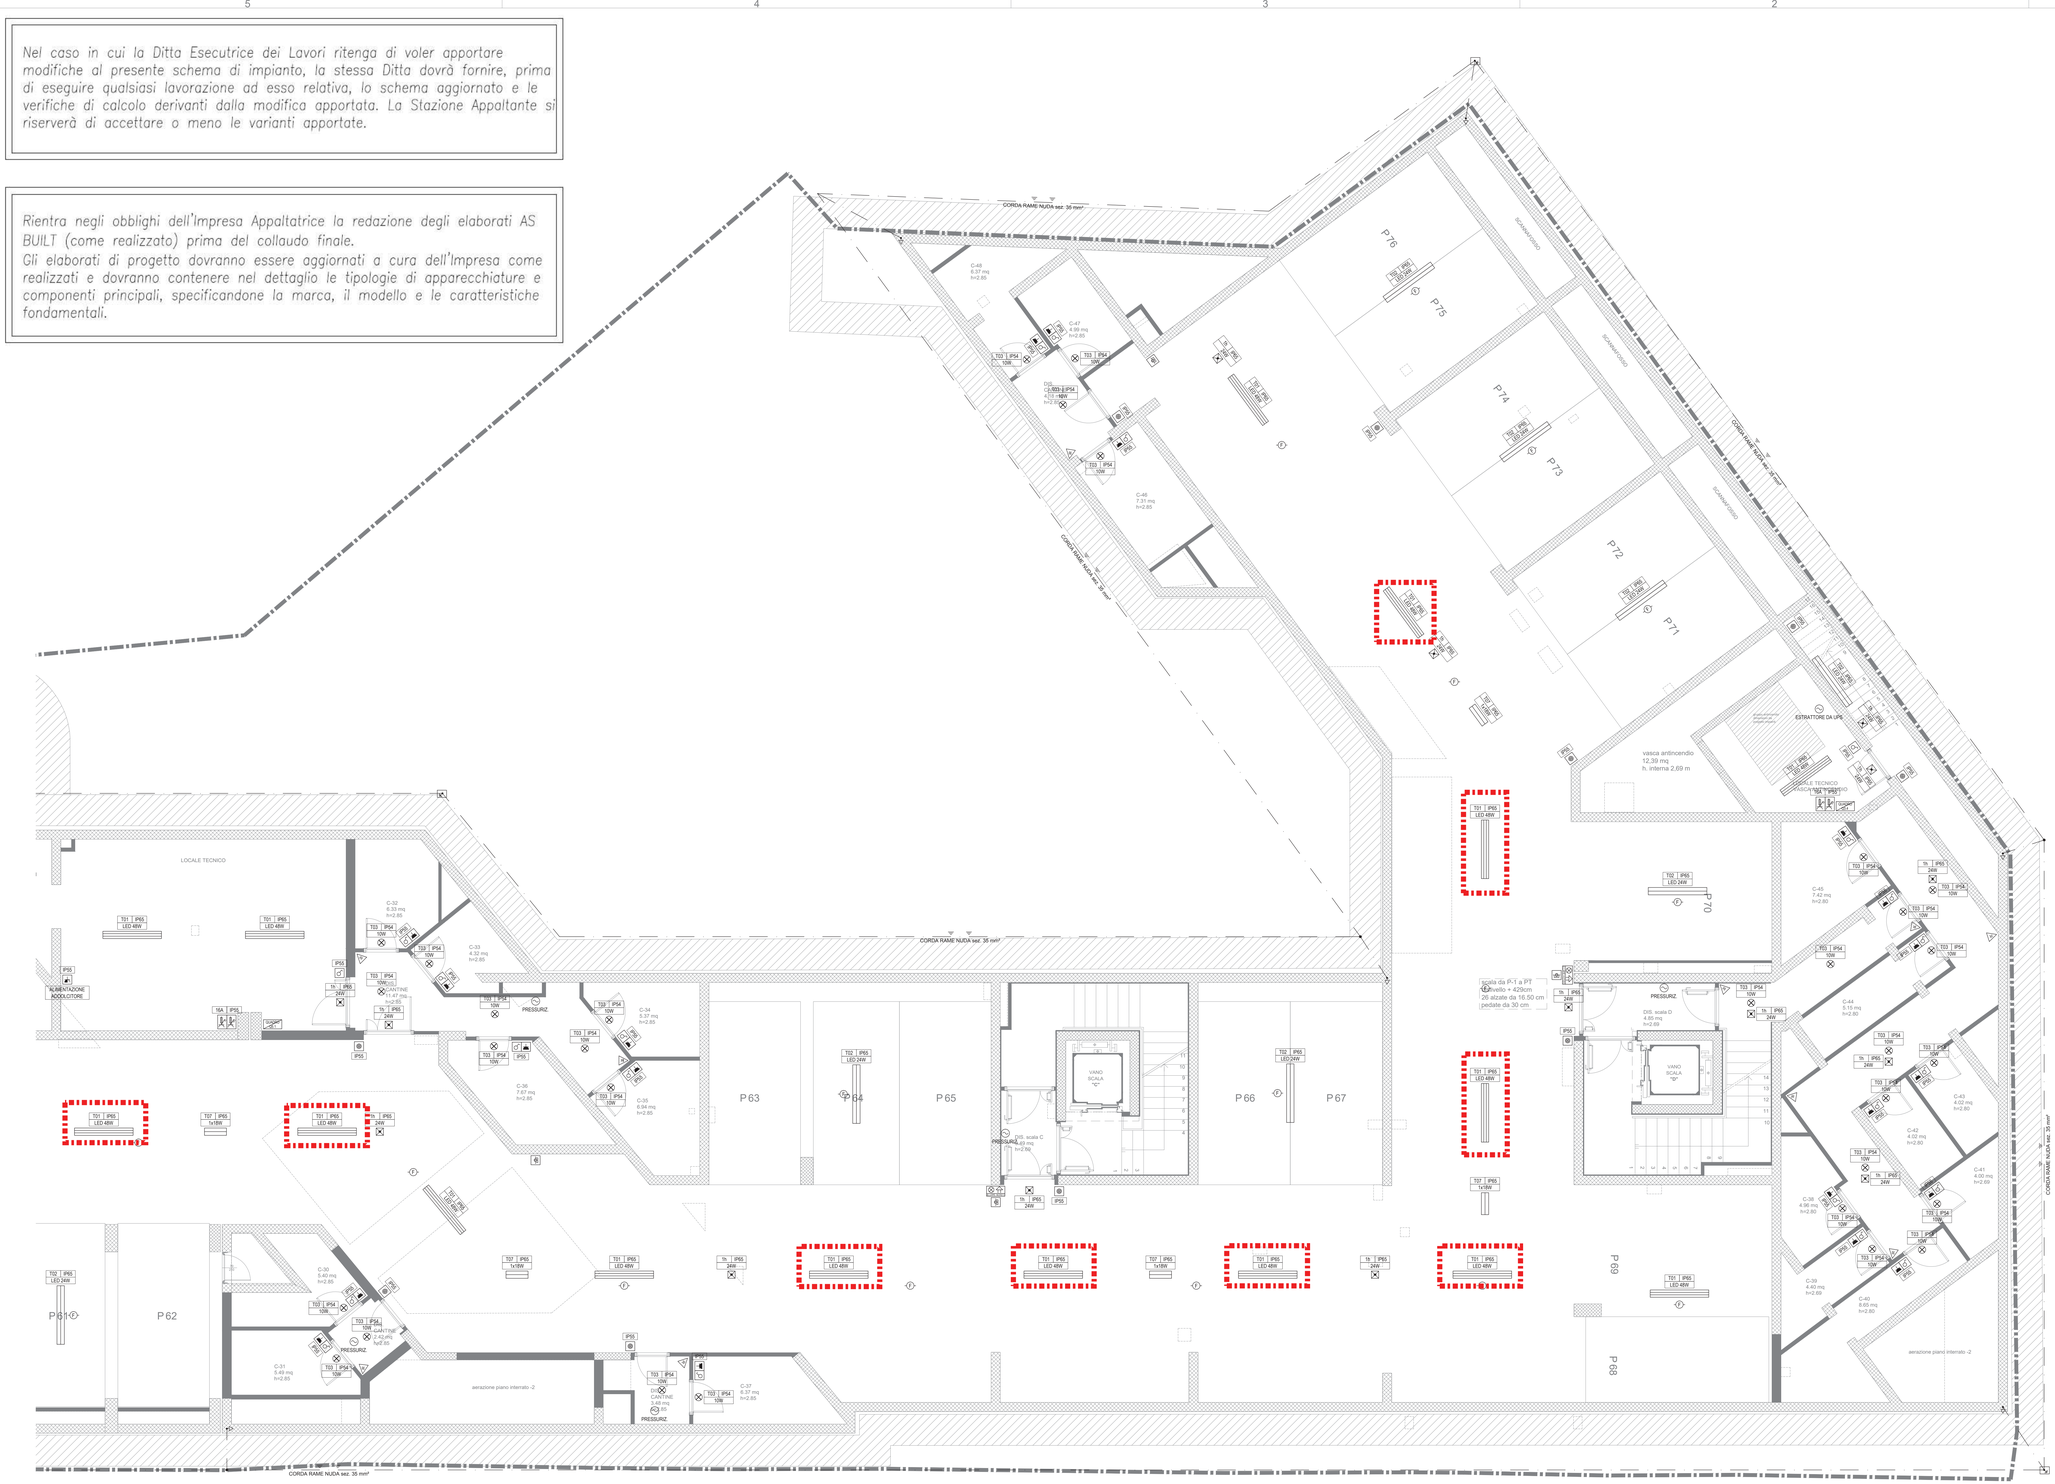


## LEGENDA SIMBOLOGIA

| SIMBOLO | DESCRIZIONE |
|---|---|
| | RIVELATORE DI FUMO COMBINATO OTTICO E TERMOVELOCIMETRICO INDIRIZZATO |
| | PANNELLO OTTICO ACUSTICO AUTOALIMENTATO PER ALLARME INCENDIO |
| | PULSANTE MANUALE DI ALLARME INCENDIO ANALOGICO INDIRIZZATO |
| | SIRENA PIEZOELETTRICA DA ESTERNO AUTOALIMENTATA PER ALLARME INCENDIO |
| | CENTRALE RIVELAZIONE INCENDIO ANALOGICA INDIRIZZATA A 2 LOOP |
| | PUNTO PRESA 2P+T 10-16 A POLIVALENTE |
| | PUNTO PRESA 2P+T 10-16 A, UNEL |
| | PUNTO PRESA CEE 2P+T 16 A CON FUSIBILI INTERBLOCCATA |
| | PUNTO PRESA CEE 4P+T 16 A CON FUSIBILI INTERBLOCCATA |
| | APP. AUTONOMO DI ILLUMINAZIONE DI EMERGENZA IP65 24W aut. 1h |
| | PUNTO PULSANTE CON SPIA |
| | PUNTO INTERROTTO |
| | PUNTO DI ALIMENTAZIONE |
| | RIVELATORE DI PRESENZA CON CREPUSCOLARE E TEMPORIZZATORE IP55 |
| | QUADRO ELETTRICO |
| T01 | APP. ILL. TIPO 1: PLAFONIERA TERMOPLASTICA IP65 FLUORESCENTE 2x58W |
| T02 | APP. ILL. TIPO 2: PLAFONIERA TERMOPLASTICA IP65 FLUORESCENTE 1x58W |
| T03 | APP. ILL. TIPO 3: PLAFONIERA TERMOPLASTICA IP54 LED 10W |
| T04 | APP. ILL. TIPO 4: PLAFONIERA TERMOPLASTICA IP40 LED 10W |
| T07 | APP. ILL. TIPO 7: PLAFONIERA TERMOPLASTICA IP65 FLUORESCENTE 18W, LUCE NOTTURNA |
| | PUNTO COLLEGAMENTO AI FERRI D'ARMATURA |
| | DISPERSORE PER IMPIANTO DI TERRA |

## KEYPLAN

PIANO INTERRATO -1

NOTE FEBBRAIO 2021

All'interno del rettangolo sono riportati gli apparecchi illuminanti **già posati**.

COMUNE DI FIRENZE

INTERVENTO DI RIQUALIFICAZIONE URBANA, MEDIANTE DEMOLIZIONE E RICOSTRUZIONE CON AMPLIAMENTO VOLUMETRICO, DEL COMPLESSO EDILIZIO E.R.P. DI VIA TORRE DEGLI AGLI, E PREVENTIVA REALIZZAZIONE DI ALLOGGI VOLANO TEMPORANEI IN CONDOMINIO PLURIPIANO, MONTABILE E SMONTABILI

FINANZIAMENTI

L.R.T. N.25 DEL 29/06/2011 art. 22 - Interventi speciali di recupero e incremento del patrimonio e.r.p. Delibera G.R.T. n. 201 del 9/03/2012

**REALIZZAZIONE DEL FABBRICATO PER COMPLESSIVI 88 ALLOGGI E.R.P.**
**VIA TORRE DEGLI AGLI - VIA DEL GIARDINO DELLA BIZZARRIA**


**CASA SPA**
CASA SPA - STAZIONE APPALTANTE
Via Lorenzo il Magnifico, 25 - 50129 Firenze (FI) - Italia
www.casaspa.it
E-mail: info@casaspa.it
Tel. +39 055 23024 - Fax. +39 055 2302439

Responsabile del Procedimento
**CASA SPA - Arch. Vincenzo Esposito**

Direttore Lavori
**CASA SPA - Ing. Leonardo Boschi**

**SELI MANUTENZIONI GENERALI srl**
A.T. - MANDANTE
Via Lazzaro Cocastelli, 9, 20900 Monza (MB) - Italia
www.seli.com
E-mail: seli@seli.com
Tel. +39 039 362740 - Fax. +39 039 380004

Impresa
**SELI MANUTENZIONI GENERALI srl**
SELI MANUTENZIONI GENERALI S.r.l.
Via Cipelletto Donatelli, 46
20900 MONZA (MB)

**DAMIANI - HOLZBAU S.p.A.**
A.T. - MANDANTE
Via Julius Durst 68, 39042 Bressanone (BZ) - Italia
E-mail: info@lignoalp.it
Tel. +39 0472 975700 - Fax +39 0472 975791

**Damiani - Holz&Ko S.p.A.**

Impresa
**DAMIANI - HOLZBAU S.p.A. / Holz&Ko S.p.A.**
Julius-Durst-Str. 68 / Via Julius Durst, 68
I-39042 Brixen / Bressanone - (BZ)
Tel. 0472 975700 / Fax 0472 975791
MwSt. Nr. / Part. IVA 00214350217
Responsabile Tecnico: Ing. Federico Pella
Iscritto all'Ordine degli Ingegneri della Provincia di Monza e della Brianza
FEDERICO PELLA ARCHITETTO 1147

**J+S SRL Architecture & Engineering**
PROG. ARCHITETTONICA E PROG. STRUTTURALE
RESPONSABILE INTEGRAZIONE PRESTAZIONI SPECIALISTICHE
Via Giacomo Gradenigo 20, 20900 Cinisello Balsamo (MB) - Italia
www.jplus.it
E-mail: info@jplus.it
Tel. +39 039 6888381 - Fax +39 039 6886390

**J+S Arch. Federico Pella**
CONSORZIO BOLLA PROVINCIA

**STEA PROGETTO s.r.l.**
PROG. IMPIANTISTICA E PROG. PREVENZIONE INCENDI
Via Cesare Battisti, 53 - 59100 Prato (PO) - Italia
www.steaprogetti.com
E-mail: info@steaprogetti.com
Tel. +39 0574 21779 - Fax +39 0574 131715

Progettista Impianti
**STEA PROGETTO s.r.l. - Ing. Giulia Benatti**
dott. ing. GIULIA BENATTI
Ingegnere civile e ambientale, Industriale e dell'Informazione
Sezione A/B 2278 dell'Albo - Ordine di Prato (Ingegneri)


| | | | |
|---|---|---|---|
| 3<br>2<br>1 21.04.2017 Revisione grafica | | | |
| Revisione | Redatto: EP | Controllato: gb | Approvato: PE |
| Committente: **CASA SPA**<br>**Responsabile del Procedimento: Arch. Vincenzo Esposito** | Ubicazione del progetto: **Firenze**<br>**Via Torre degli Agli** | Commessa: **93s-15** | |
| | | Data: **08.02.2017** | |
| Fase progettuale: **Progetto esecutivo** | | Redatto: EP | Controllato: gb |
| | | | Approvato: PE |
| Disciplina: **Impianti elettrici** | | Scala: **1:50** | |
| Titolo tavola: **Impianti elettrici e speciali**<br>**Pianta piano interrato -1 (2 di 2)** | | Numero tavola: **E.020** | |


file:193.193.1.83\progetti\CPSS\PROGETTI\2015\s-15-E - SelmiLegnaia - Firenze\08 - PROGETTO PUBBLICO\04-05-revisioni\s-15-E.dwg